Ситуационный план М 1:2000

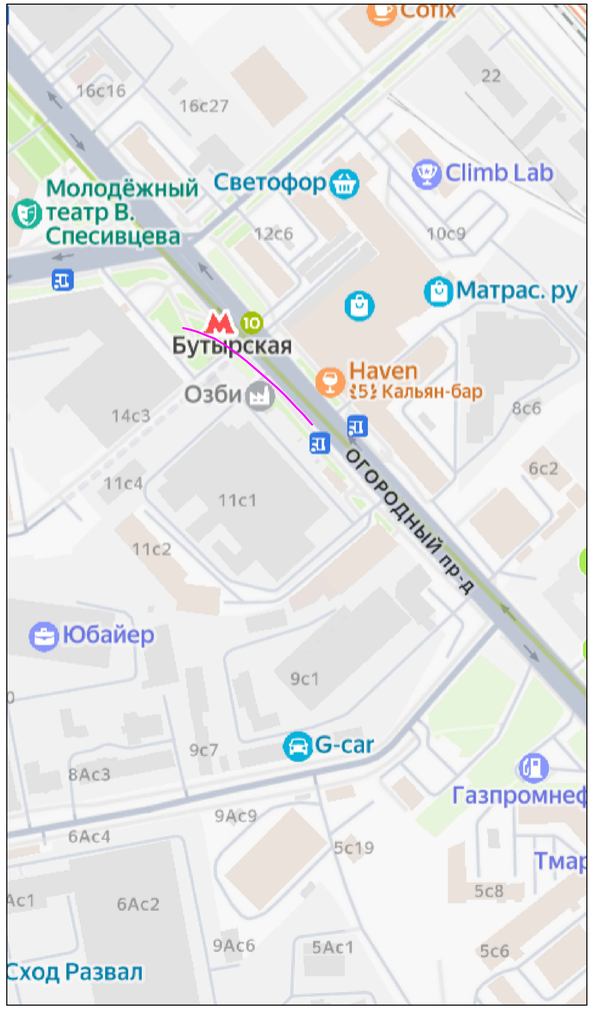

План М 1:500

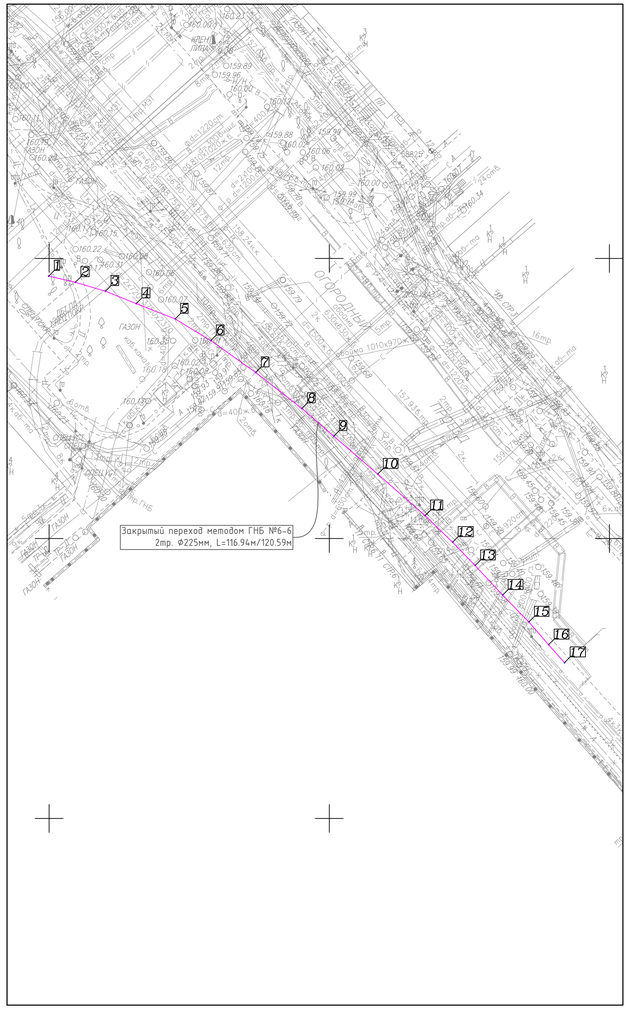

План привязок М 1:500

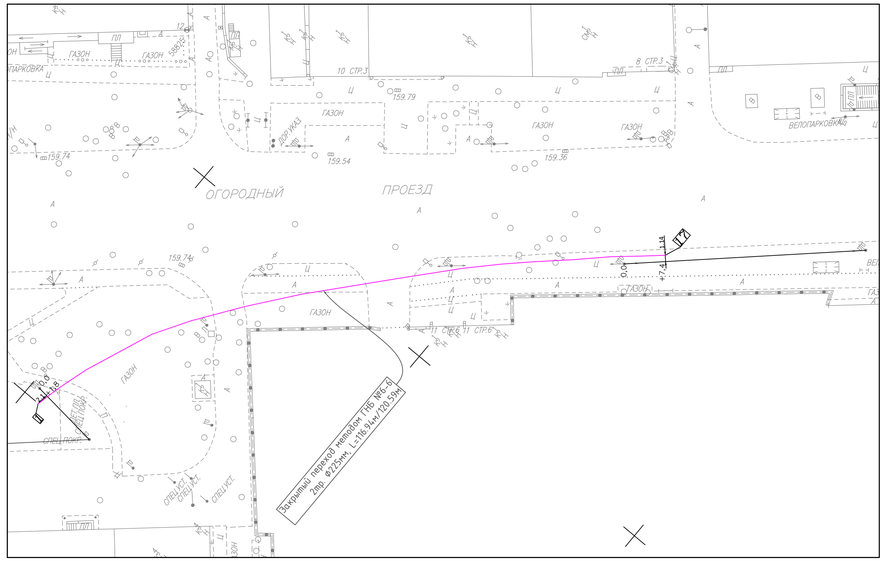

Продольный профиль ГНБ №6-6
Закрытый переход - 116.94м/120.59м

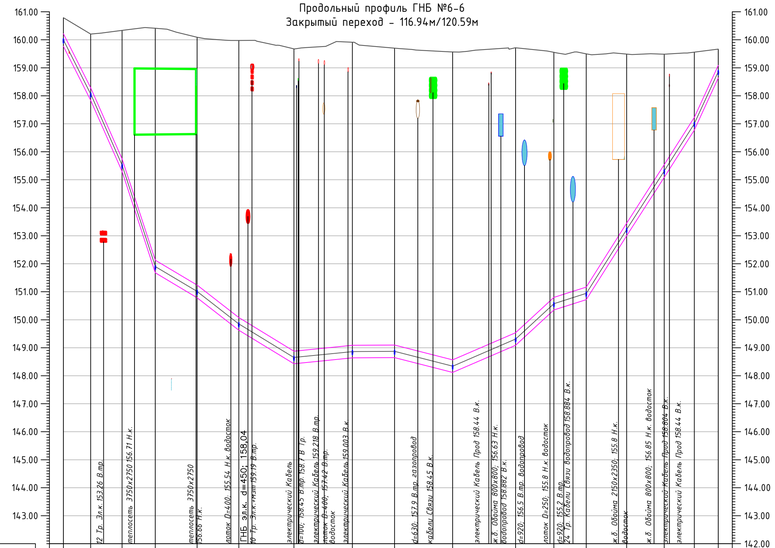

	1	2	3	4	5	6	7	8	9	10	11	12	13	14	15	16	17
Отметка поверхности земли (м)	160.78	160.21	160.34	160.41	160.09	159.97	159.67	159.91	159.70	159.57	159.71	159.55	159.50	159.49	159.49	159.40	159.88
Отметка низа трубы (м)	159.88	157.95	155.41	151.79	150.90	149.74	148.54	148.75	148.76	148.23	149.20	150.46	150.83	153.11	155.20	156.89	158.75
Глубина заложения (м)	0.67	2.02	4.69	8.39	8.96	10.00	10.90	10.93	10.71	11.10	10.28	8.86	8.44	6.15	4.05	2.28	0.70
Растояние между точками (м)		4.87	5.61	5.93	7.46	7.45	9.84	10.45	7.53	10.37	11.25	6.83	5.78	7.21	6.71	5.37	4.28
Длина трубы (м) / Уклон, (м)		4.87 / 0.67	5.61 / 0.16	5.93 / 0.68	7.46 / 0.12	7.45 / 0.18	9.84 / 0.12	10.45 / -0.02	7.53 / -0.00	10.39 / 0.05	11.25 / -0.09	6.83 / -0.16	5.78 / -0.06	7.21 / -0.06	6.71 / -0.06	5.37 / -0.06	4.28 / -0.06
Материал, диаметр труб	Трубы ЭЛЕКТРОПАЙП 225/170-N1250 F2 SDR 13.6, 2шт.																
Основание	Естественное																

Условные обозначения подземных инженерных коммуникаций

- до 600 / 600 и выше — водопровод (водовод)
- дренаж
- газопровод
- кабель МОСЭНЕРГО
- к.ТВ — кабель телевидения
- к.МПС — кабель МПС
- кабель радио
- воздухопровод
- кабель МОСЭЛЕКТРОТРАНС
- бронированный кабель связи
- блочная канализация МОСЭНЕРГО
- кабель заземления
- пр — проекты
- общий коллектор
- водосток
- канализация
- теплопровод
- кабель МОСГОРСВЕТ
- 1к.ДС — кабель ДС
- кабель связи УПО
- золопровод
- ИЛ — илопровод
- телефон. канализация
- волновод — волновод
- кабельный коллектор — каб. колл. МОСЭНЕРГО
- Б.Д — бездейств. прокладки

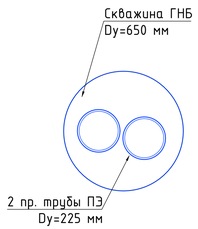

Масштабы:
Горизонтальный 1:500
Вертикальный 1:100

Съемка выполнена электронным тахеометром Leica TS-06

Система координат МСК

КС 321-26

Lплан = 116.94м
Lпроф = 120.59м

ТУ №

Заказчик: АО «ОЭК»		Подрядчик: ООО «СПЕЦИНЖСТРОЙ»	
Исполнительный чертеж закрытого перехода № 6-6. Объект: «Выполнение работ по прокладке КЛ методом горизонтального направленного бурения по объекту: «Резервирование электроснабжения РП 70046». По адресу: г. Москва, Огородный проезд, 11стр5			
Проектная организация	ООО «СПЕЦИНЖСТРОЙ»	Проект 04-ОЭКСТ-КС-25-ТКР.1ГЧ	
Административная инспекция округа		ТУ №	
Строительство начато	2026	Согласование с ОПС:	
Строительство закончено	2026		
Должность	Подпись	Фамилия	
Гл. инженер		Долодонов В.И.	
Нач. участка		Щеглов Р.А.	
Геодезист		Степанова С.А.	